

床下断熱材 グラスウール(24k) ±60の範囲

※全ての内装、設備は、今回工事対象外。
 ※内部の木工事については、以下を除き、今回工事対象外。
 ・木構造関係箇所(構造図記載箇所すべて)
 ・木製床組
 ・木製建具枠 (木製建具は今回工事対象外)
 ・鴨居
 ・敷居
 ・戸袋


※断熱材については、屋根、外壁、床の木軸組に充填設置されるものについては、今回工事に含む。
 ※金物については、今回工事に含む。
 ※内部のユニット(手摺、防護策、サイン)については、今回工事対象外。
 ※内部塗装については、今回工事対象外。


※外部(屋根、外壁、床、ピット内)については、漆喰仕上げを除き、全て今回工事に含む。

香山建築研究所
 KOHYAMA ATELIER


一級建築士事務所第12399号(有)香山建築研究所 東京都文京区本郷2-12-10UT本郷3F
 管理技術者 長谷川祥久(一級建築士第289714号)
 一級建築士事務所第12399号(有)香山建築研究所 東京都文京区本郷2-12-10UT本郷3F
 主任技術者 松本洋平(一級建築士第367970号)

令和7年度新宿御苑日本館御殿工事(1)
 平面図 A1: S=1/100
 A3: S=1/200
 環境省新宿御苑管理事務所
 A-17
 17
 164



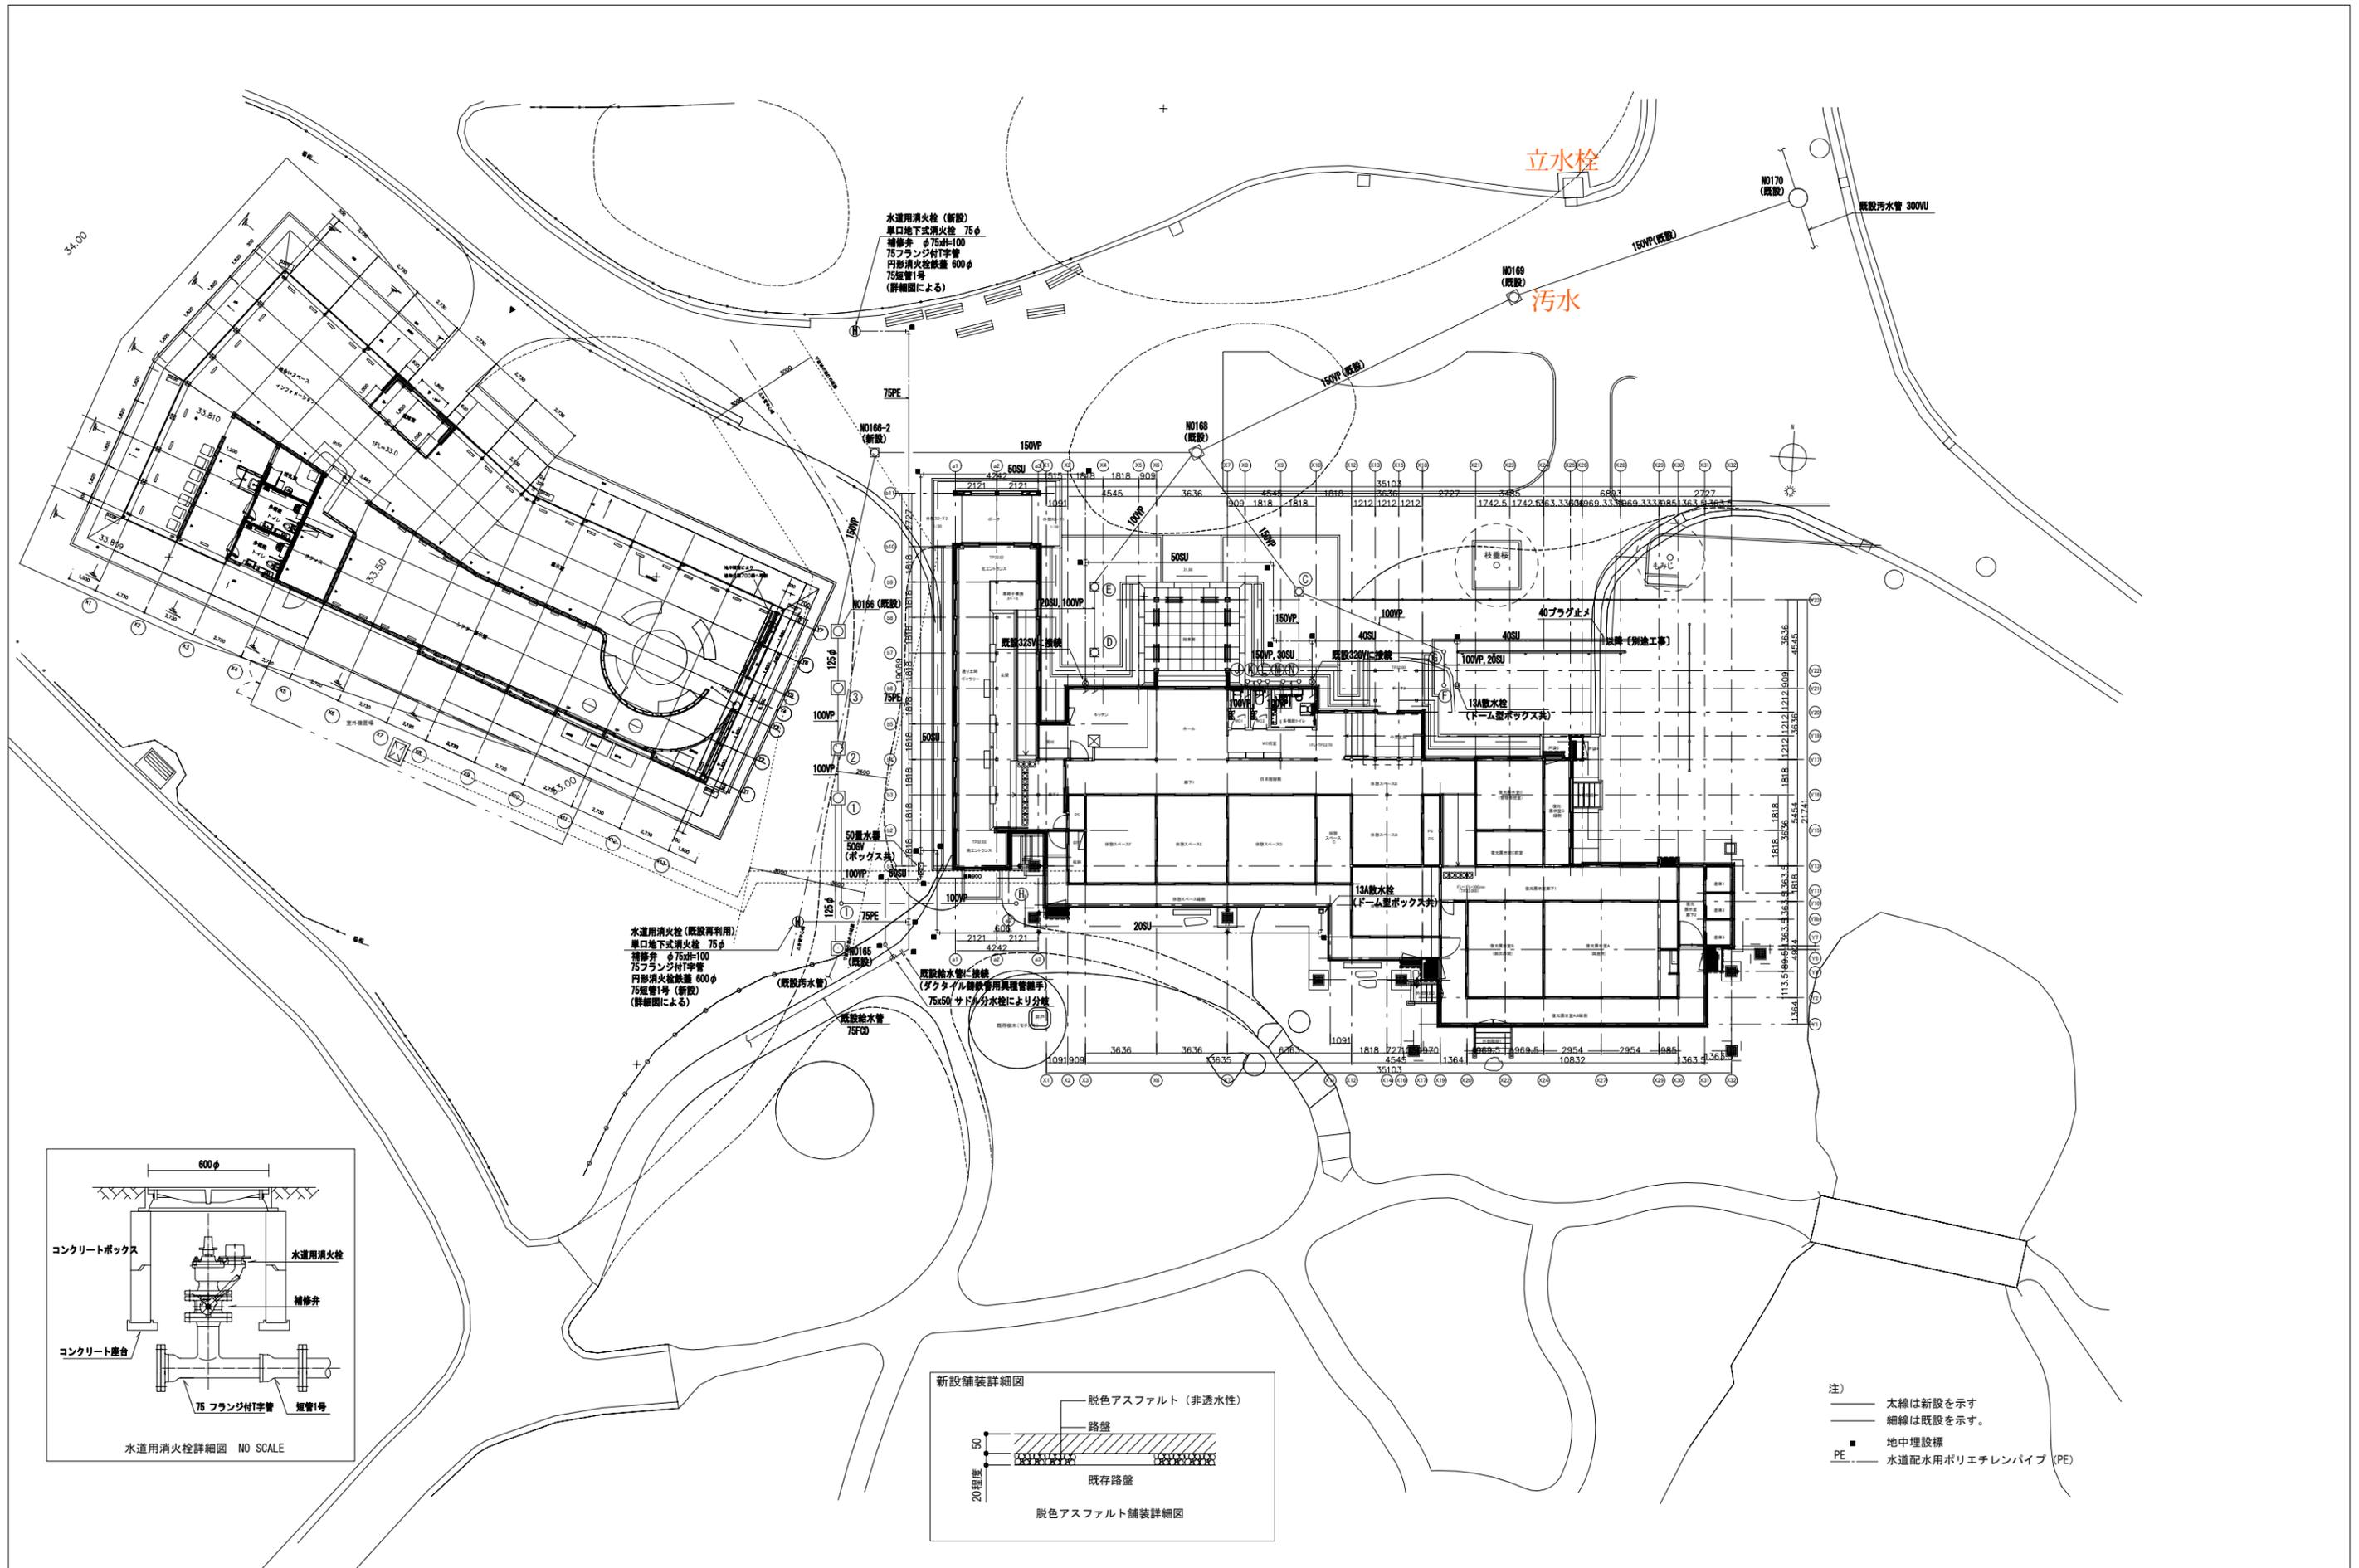


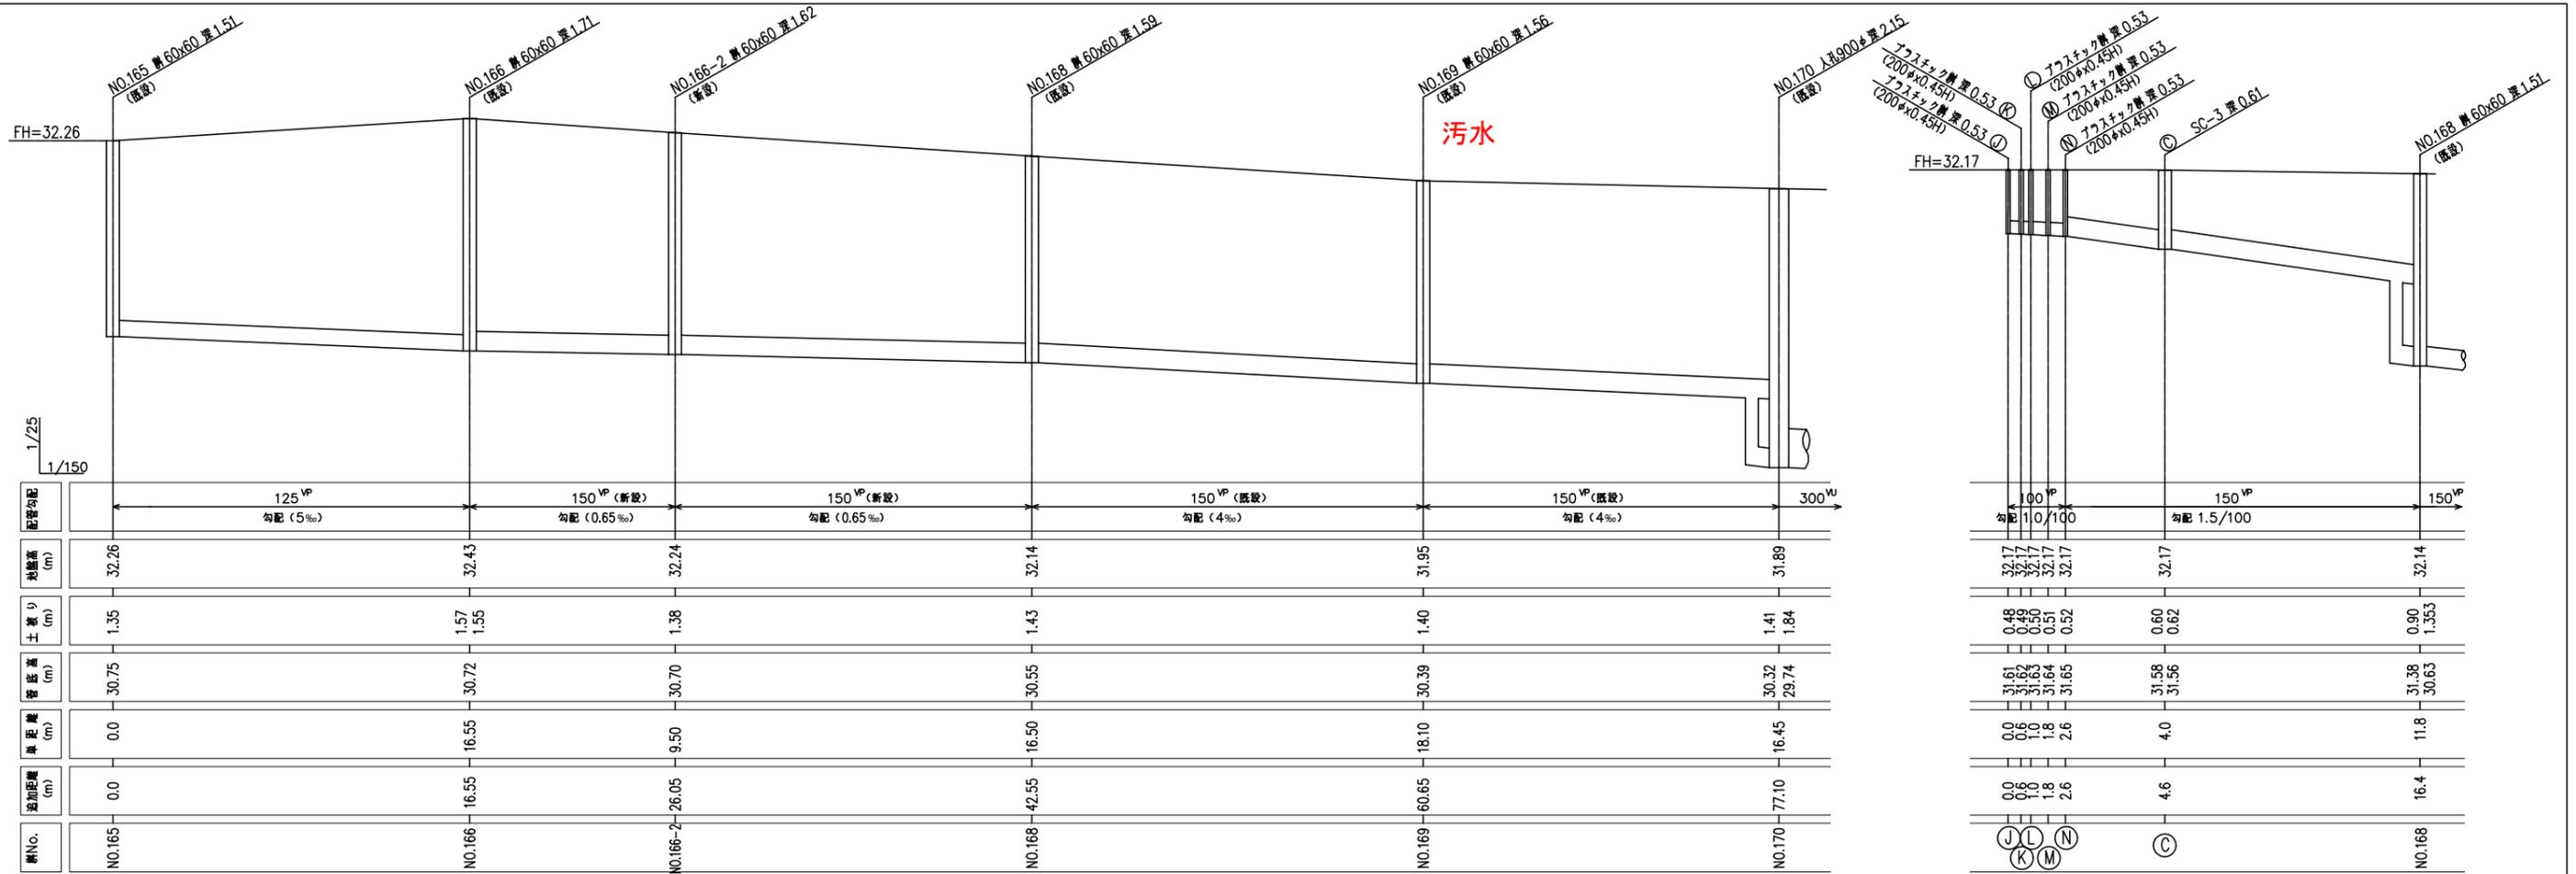

汚水排水計画縦断面図
よこS:1/150たてS:1/25

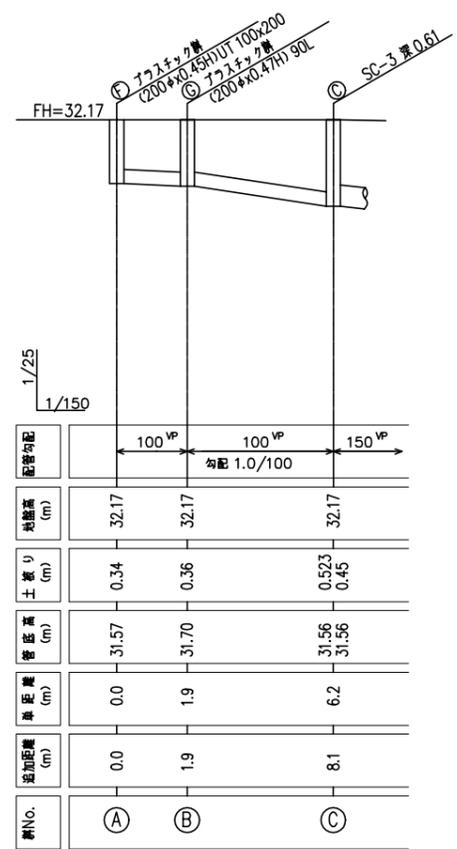


汚水排水計画縦断面図
よこS:1/150たてS:1/25

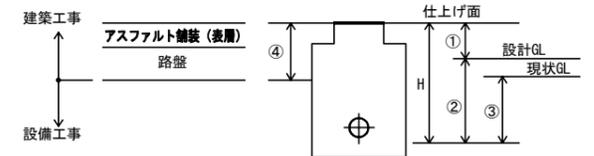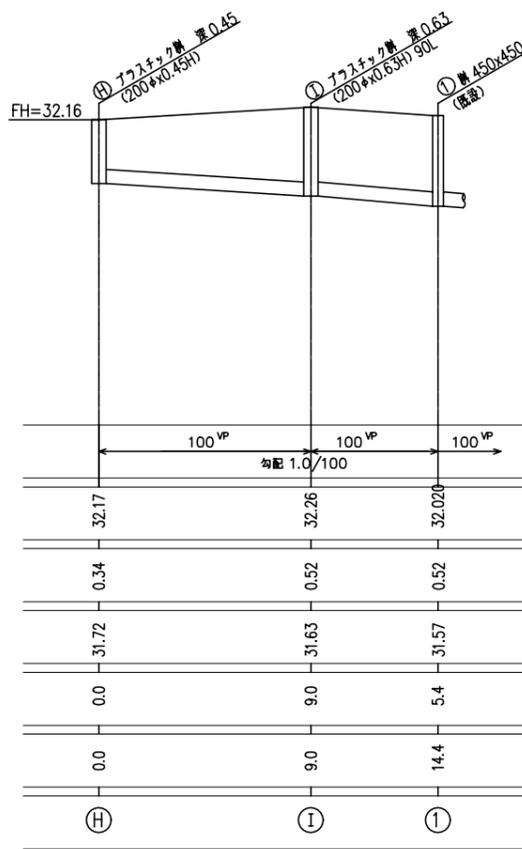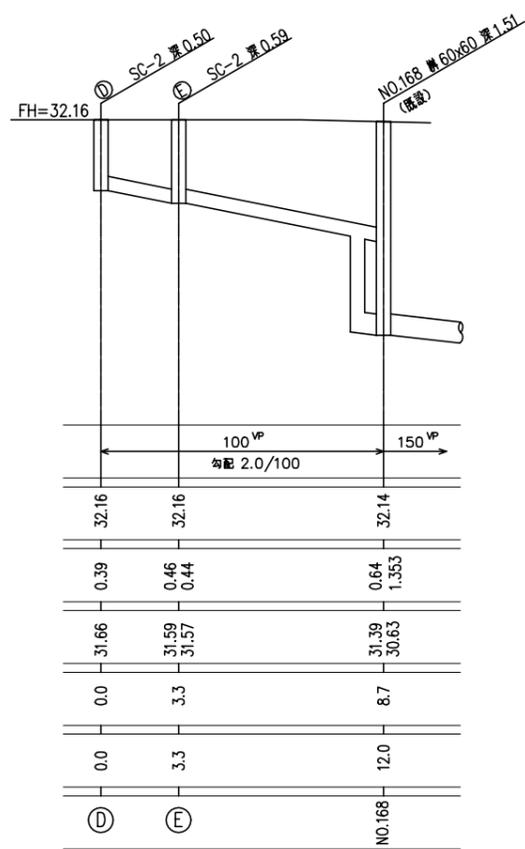

設計GL: TP+32.20、現状GL: TP+32.10

記号	樹名称	樹型式	樹深さ	仕上面の設計GLからの高さ			表層と路盤の厚さ	改修後樹蓋仕様	備考 (仕上面)
				①	②	③			
165	既設汚水樹	C型樹 600x600	1,510	60	1,450	1,350	-	コンクリート製 (既設再利用)	TP= 32.26
166	既設汚水樹	C型樹 600x600	1,620	230	1,390	1,290	-	コンクリート製 (既設再利用)	TP= 32.43
166-2	新設汚水樹	SC-4	1,540	40	1,500	1,400	70	化粧蓋 (MHA)	TP= 32.24
168	既設汚水樹	C型樹 600x600	1,590	-60	1,650	1,550	70	化粧蓋 (コンクリート撤去)	TP= 32.14
169	既設汚水樹	C型樹 600x600	1,560	-250	1,810	1,710	70	化粧蓋 (コンクリート撤去)	TP= 31.95
170	既設汚水樹	SC-4	2,150	-310	2,460	2,360	70	化粧蓋 (鑄鉄製撤去)	TP= 31.89
①	既設汚水樹	C型樹 450x450	660	0	660	560	-	鑄鉄製 (既設再利用)	TP= 32.20
②	既設汚水樹	C型樹 450x450	660	20	640	540	-	鑄鉄製 (既設再利用)	TP= 32.22
③	既設汚水樹	C型樹 450x450	720	20	700	600	-	鑄鉄製 (既設再利用)	TP= 32.22
◎	新設汚水樹	SC-3	700	0	700	600	70	化粧蓋 (MHA)	TP= 32.20
Ⓚ	新設汚水樹	SC-2	550	20	530	430	70	化粧蓋 (MHA)	TP= 32.22
Ⓛ	新設汚水樹	SC-3	750	20	730	630	70	化粧蓋 (MHA)	TP= 32.22
Ⓜ	プラスチック樹	UT 100x200	450	0	450	350	-	鑄鉄製蓋 (T8A)	TP= 32.20
Ⓨ	プラスチック樹	90L 100x200	470	0	470	370	-	鑄鉄製蓋 (T8A)	TP= 32.20
Ⓩ	プラスチック樹	UT 100x200	450	0	450	350	70	鑄鉄製蓋 (T8A)	TP= 32.20
ⓐ	プラスチック樹	90L 100x200	540	60	480	380	-	鑄鉄製蓋 (T8A)	TP= 32.26


- 注) 1) 既設汚水樹 (168, 169, 170) の蓋を本工事で化粧蓋に改修、仕上 (脱色アスファルト) は建築工事とする。
 2) 新設汚水樹 (166-2, Ⓚ, Ⓛ, Ⓨ) の蓋を本工事で化粧蓋とし、仕上 (脱色アスファルト) は建築工事とする。
 3) 既設汚水樹 (166, ①, ③) はインバートを改修する。
 4) 既設汚水樹 (168) はドロップ樹に改修する。

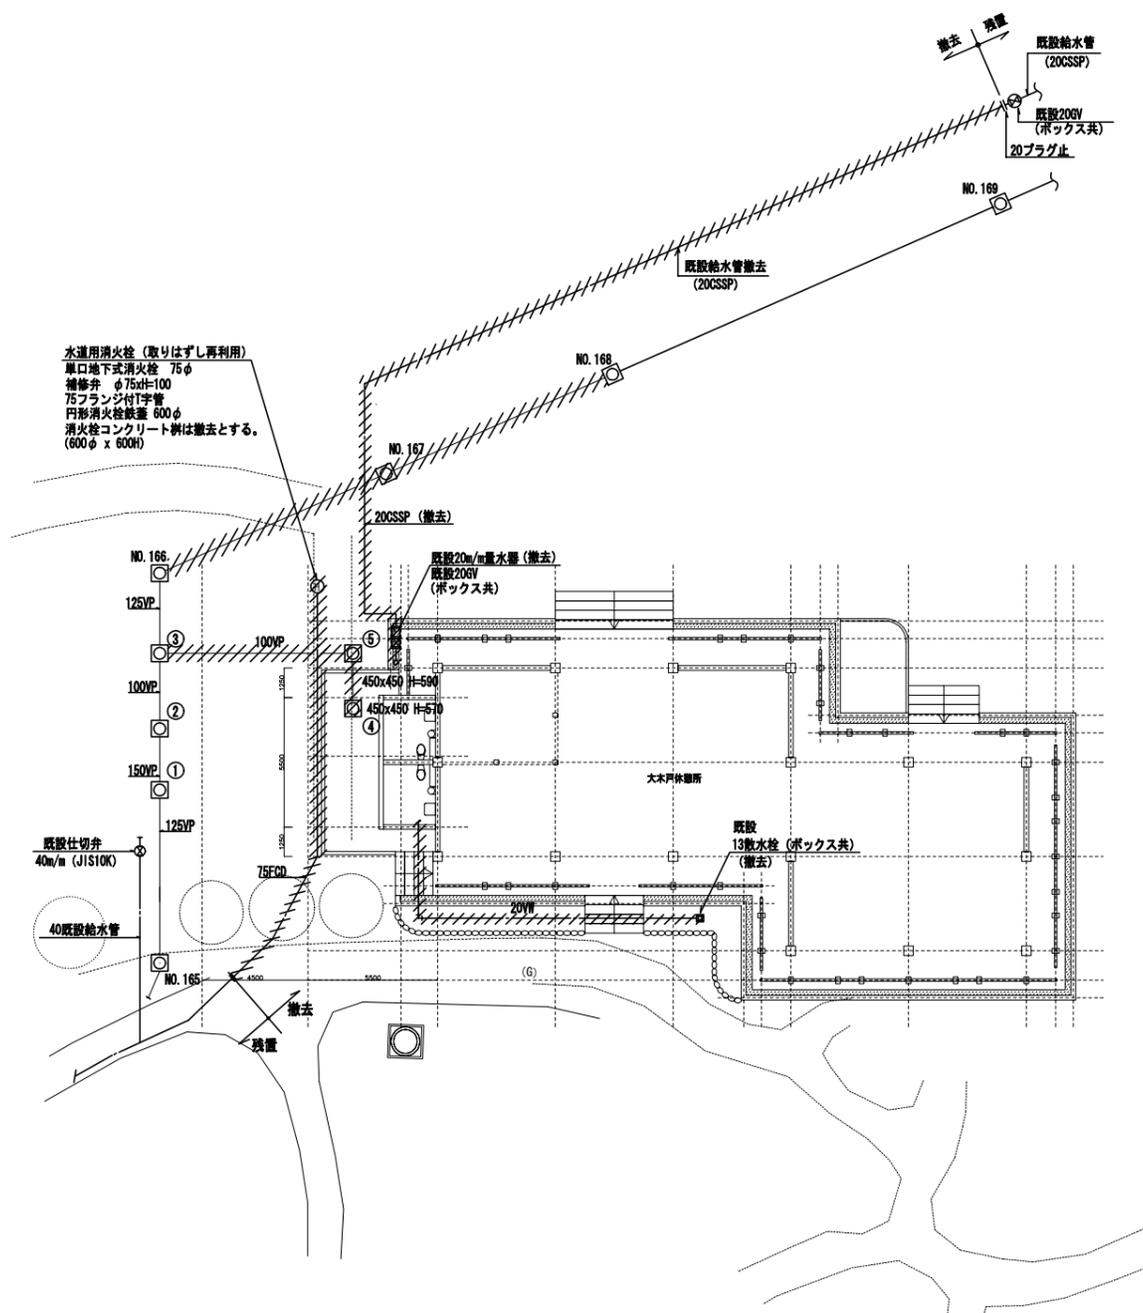

水道用消火栓 (取りはずし再利用)
 単口地下式消火栓 75φ
 補修弁 φ75dH100
 75フランジ付T字管
 円形消火栓保護 600φ
 消火栓コンクリート柵は撤去とする。
 (600φ x 600H)


- 凡例
- 量水器
 - ⊕ 散水栓
 - ⊖ 地下消火栓
 - 汚水樹
 - 既設給水管

//// 部分の水道消火栓、20量水器、給水管、排水樹を撤去する。
 // 部分の汚水樹、排水管、を撤去する。

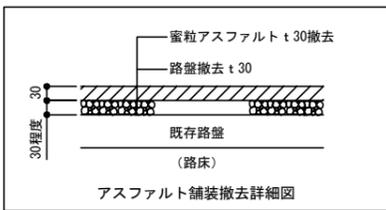

既存配管

種類	管種
給水管	ダクタイル鑄鉄管 (FD [図]) (内面エポキシ粉体塗装管)
	波状ステンレス鋼管 (GSSP) (20 th ~40 th)
	硬質塩化ビニル管 (VW)
排水管	硬質塩化ビニル管 (VP)
地下式消火栓 接続管	ダクタイル鑄鉄管 (FD [図]) (内面エポキシ粉体塗装管)

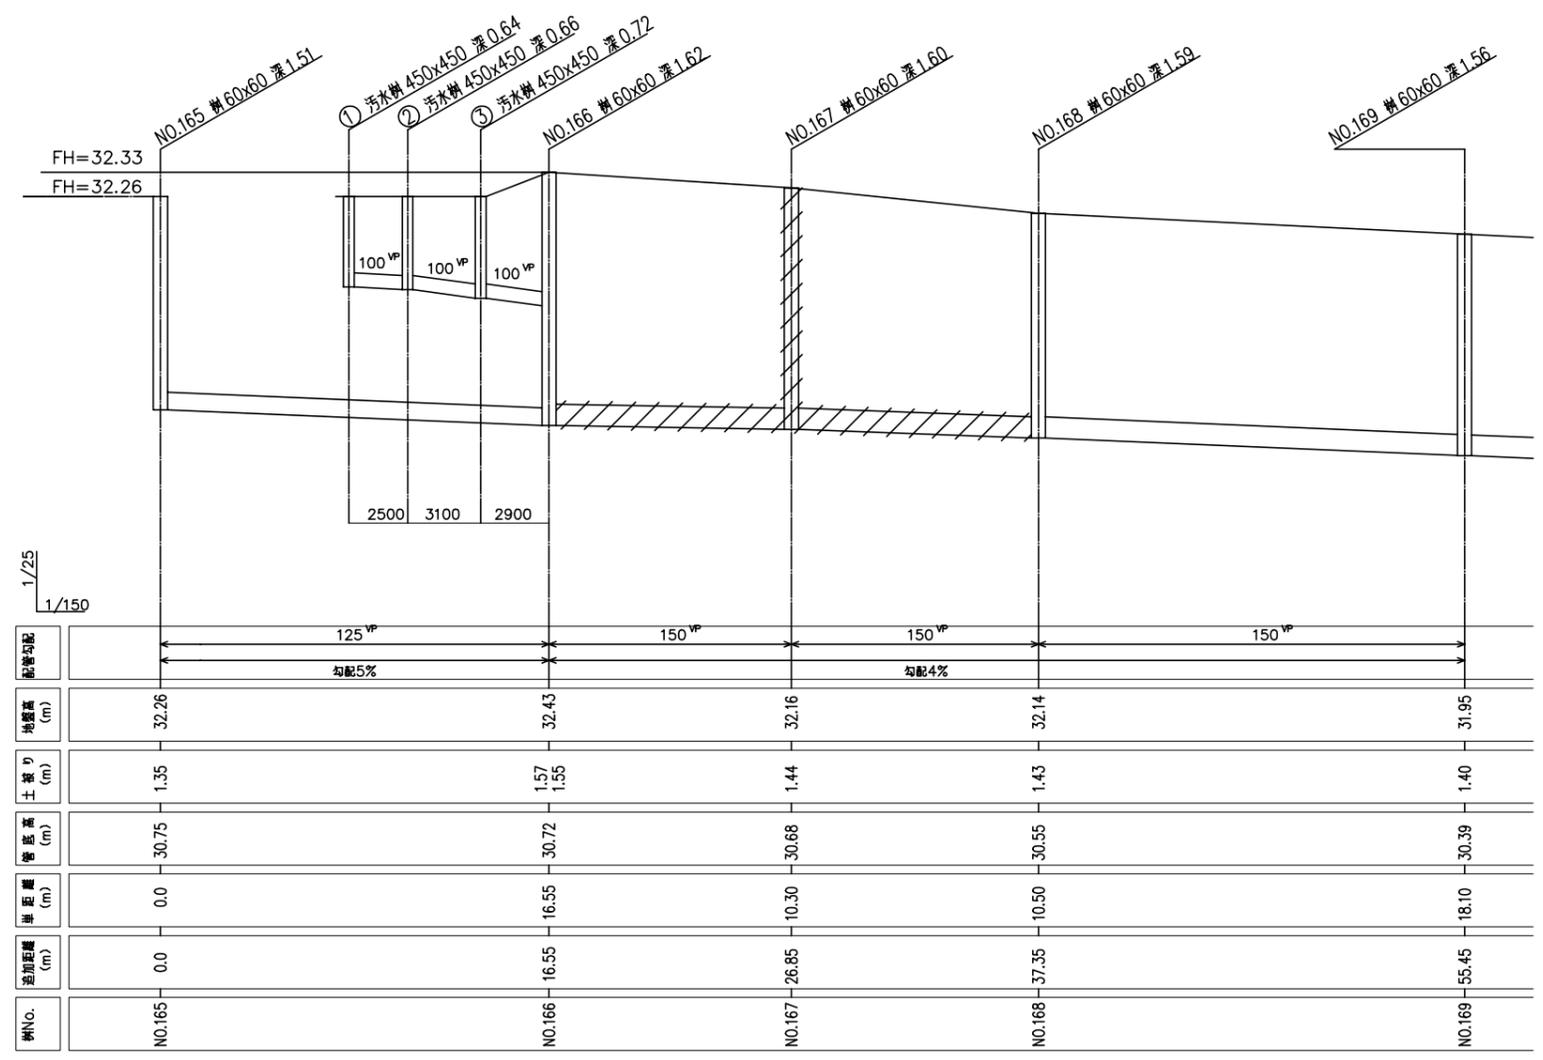


配管勾配	125 ^{VP} 勾配5%		150 ^{VP} 勾配4%		150 ^{VP} 勾配4%		150 ^{VP} 勾配4%	
地面高 (m)	32.26		32.43		32.16		32.14	31.95
土層厚 (m)	1.35		1.57 1.55		1.44		1.43	1.40
管底高 (m)	30.75		30.72		30.68		30.55	30.39
樹No.	NO.165		NO.166		NO.167		NO.168	NO.169

汚水排水計画縦断面
 よこS:1/150 たてS:1/25

撤去樹リスト

記号	樹名称	樹型式	樹深さ	現状GLからの深さ	表層と路盤の厚さ	樹蓋仕様	備考 (現状仕上面)
167	既設汚水樹	C型樹 600x600	1,600	1,600	60	コンクリート蓋	TP= 32.16
④	既設汚水樹	C型樹 450x450	570	570	60	鑄鉄製	TP= 32.16
⑤	既設汚水樹	C型樹 450x450	590	590	60	鑄鉄製	TP= 32.16

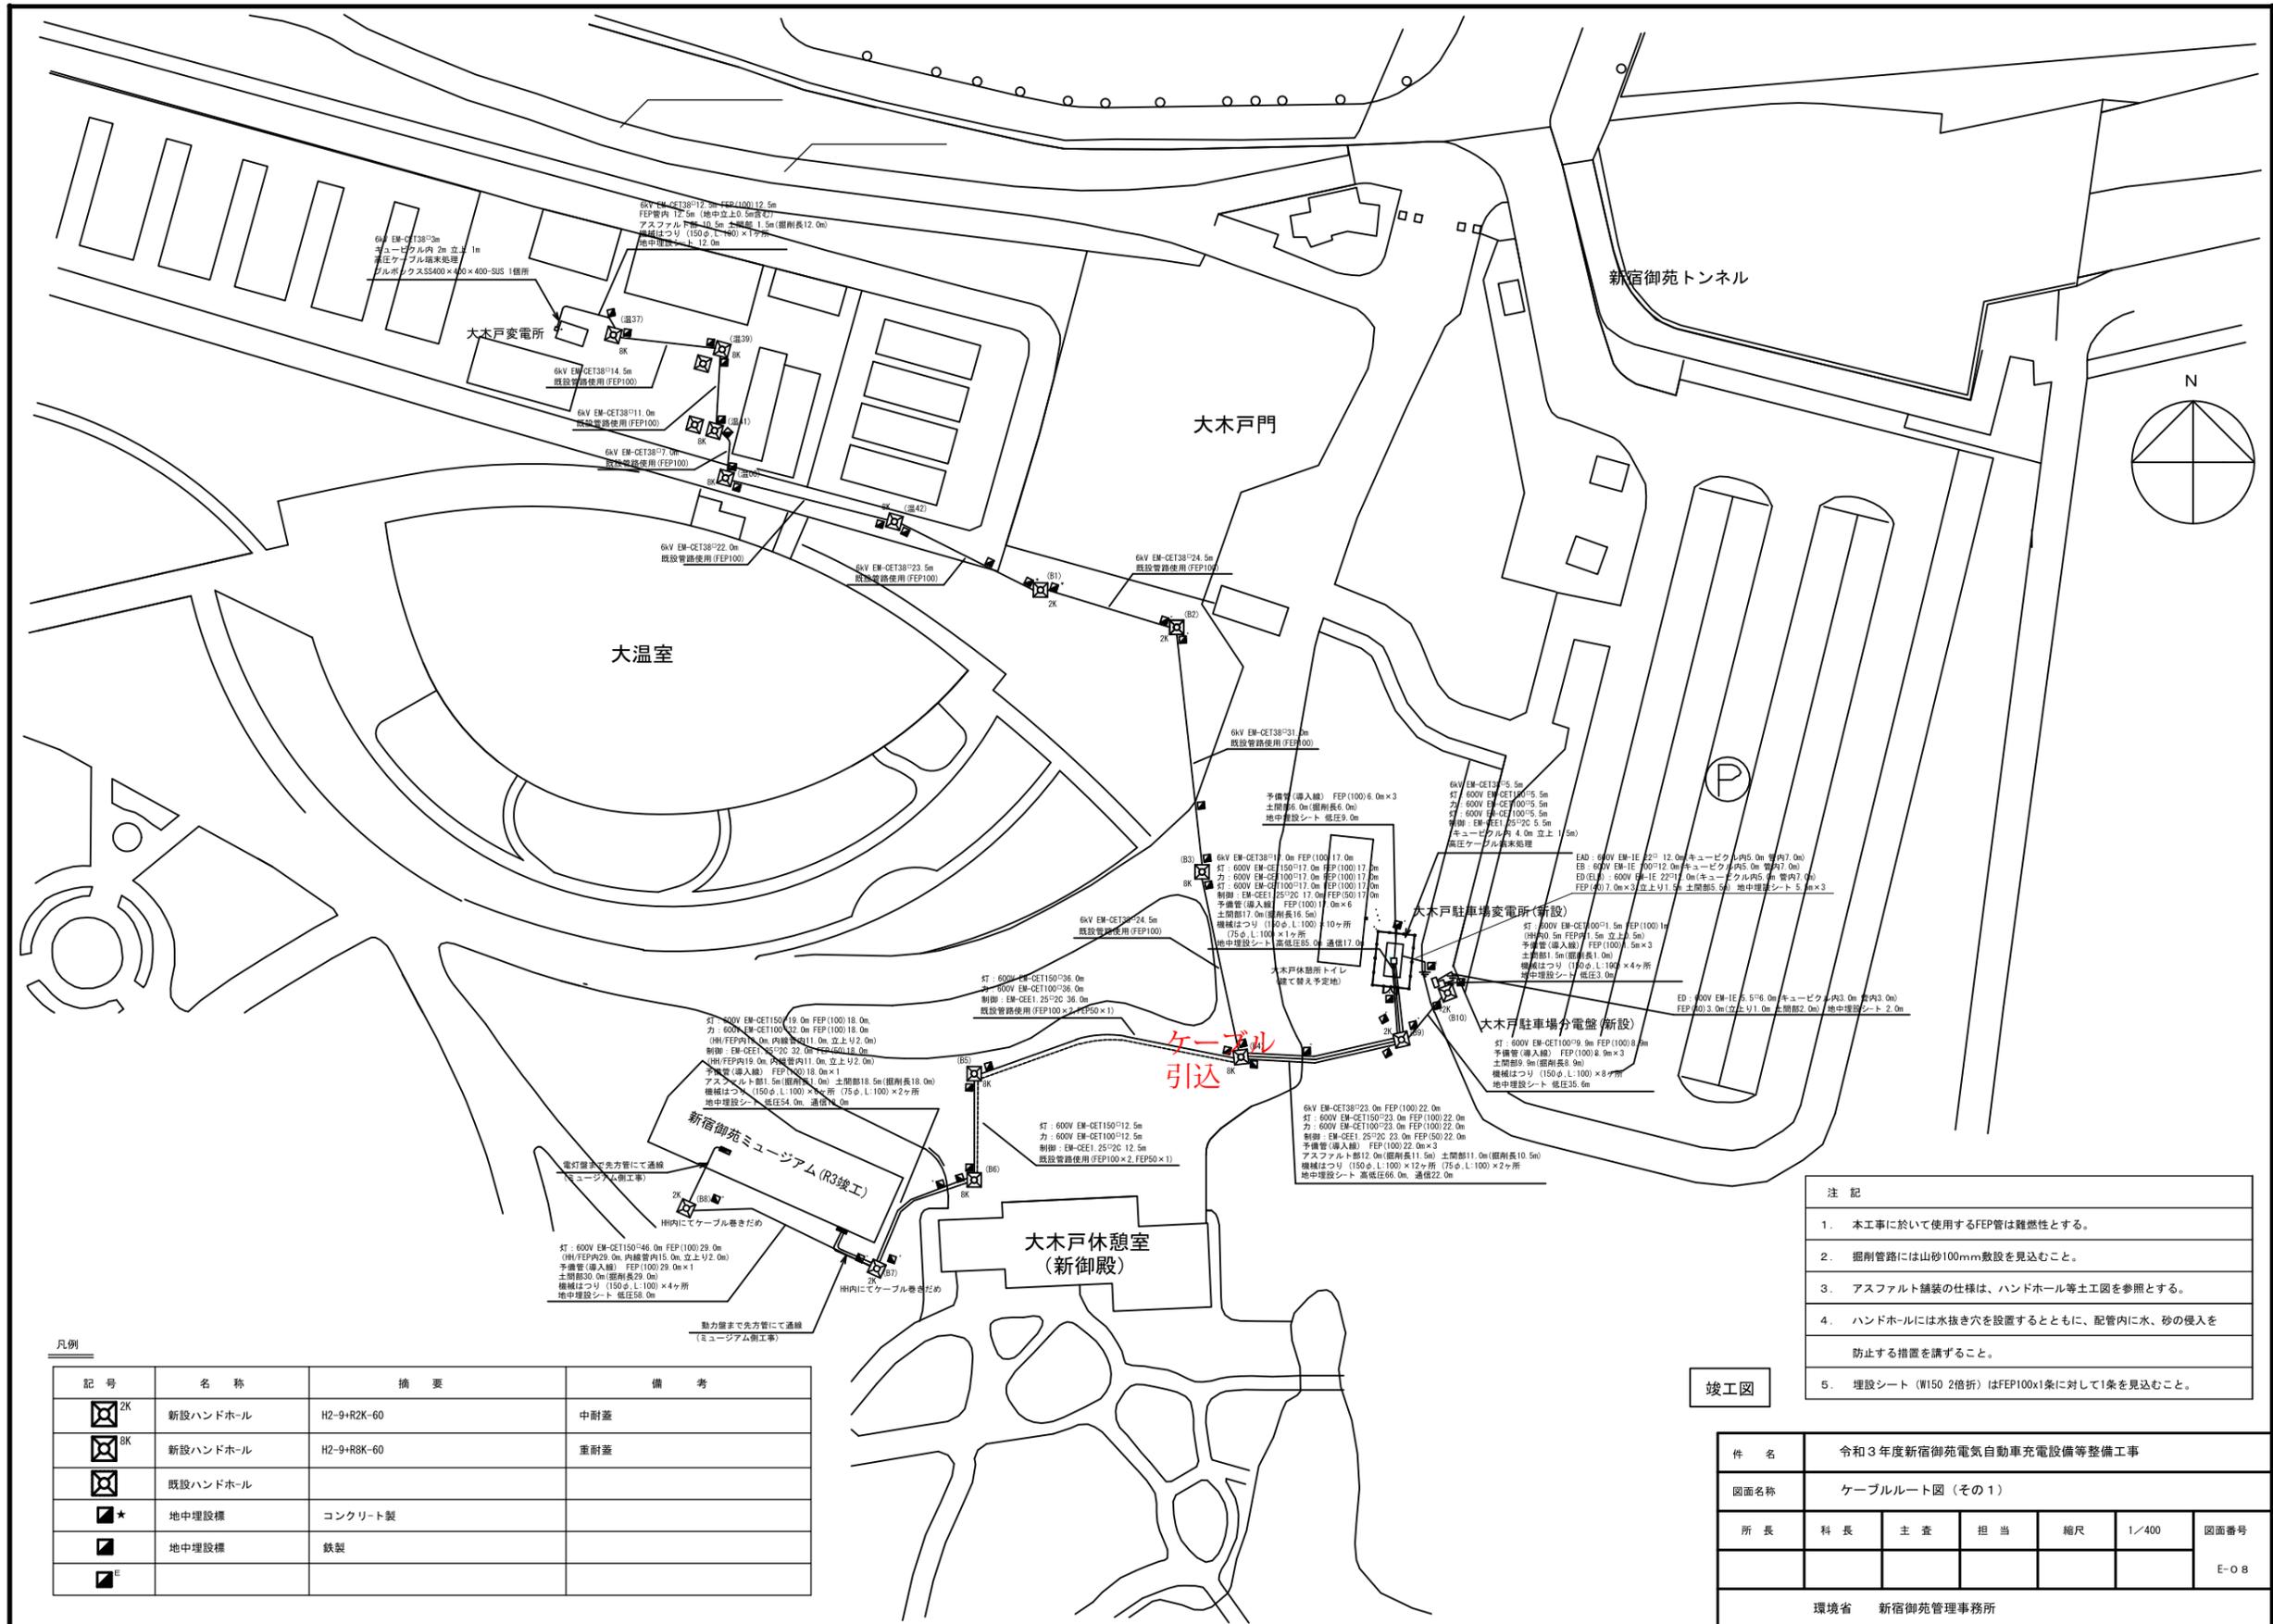

- 注 記
1. 本工事に於いて使用するFEP管は難燃性とする。
 2. 掘削管路には山砂100mm敷設を見込むこと。
 3. アスファルト舗装の仕様は、ハンドホール等土工図を参照とする。
 4. ハンドホールには水抜き穴を設置するとともに、配管内に水、砂の侵入を防止する措置を講ずること。
 5. 埋設シート (W150 2倍折) はFEP100x1条に対して1条を見込むこと。

竣工図

凡例

記号	名称	摘要	備考
2K	新設ハンドホール	H2-9-R2K-60	中耐差
8K	新設ハンドホール	H2-9-R8K-60	重耐差
8K	既設ハンドホール		
★	地中埋設標	コンクリート製	
■	地中埋設標	鉄製	
■			

件名	令和3年度新宿御苑電気自動車充電設備等整備工事				
図面名称	ケーブルルート図 (その1)				
所長	科長	主査	担当	縮尺	1/400
					図面番号
					E-08
環境省 新宿御苑管理事務所					