別添４

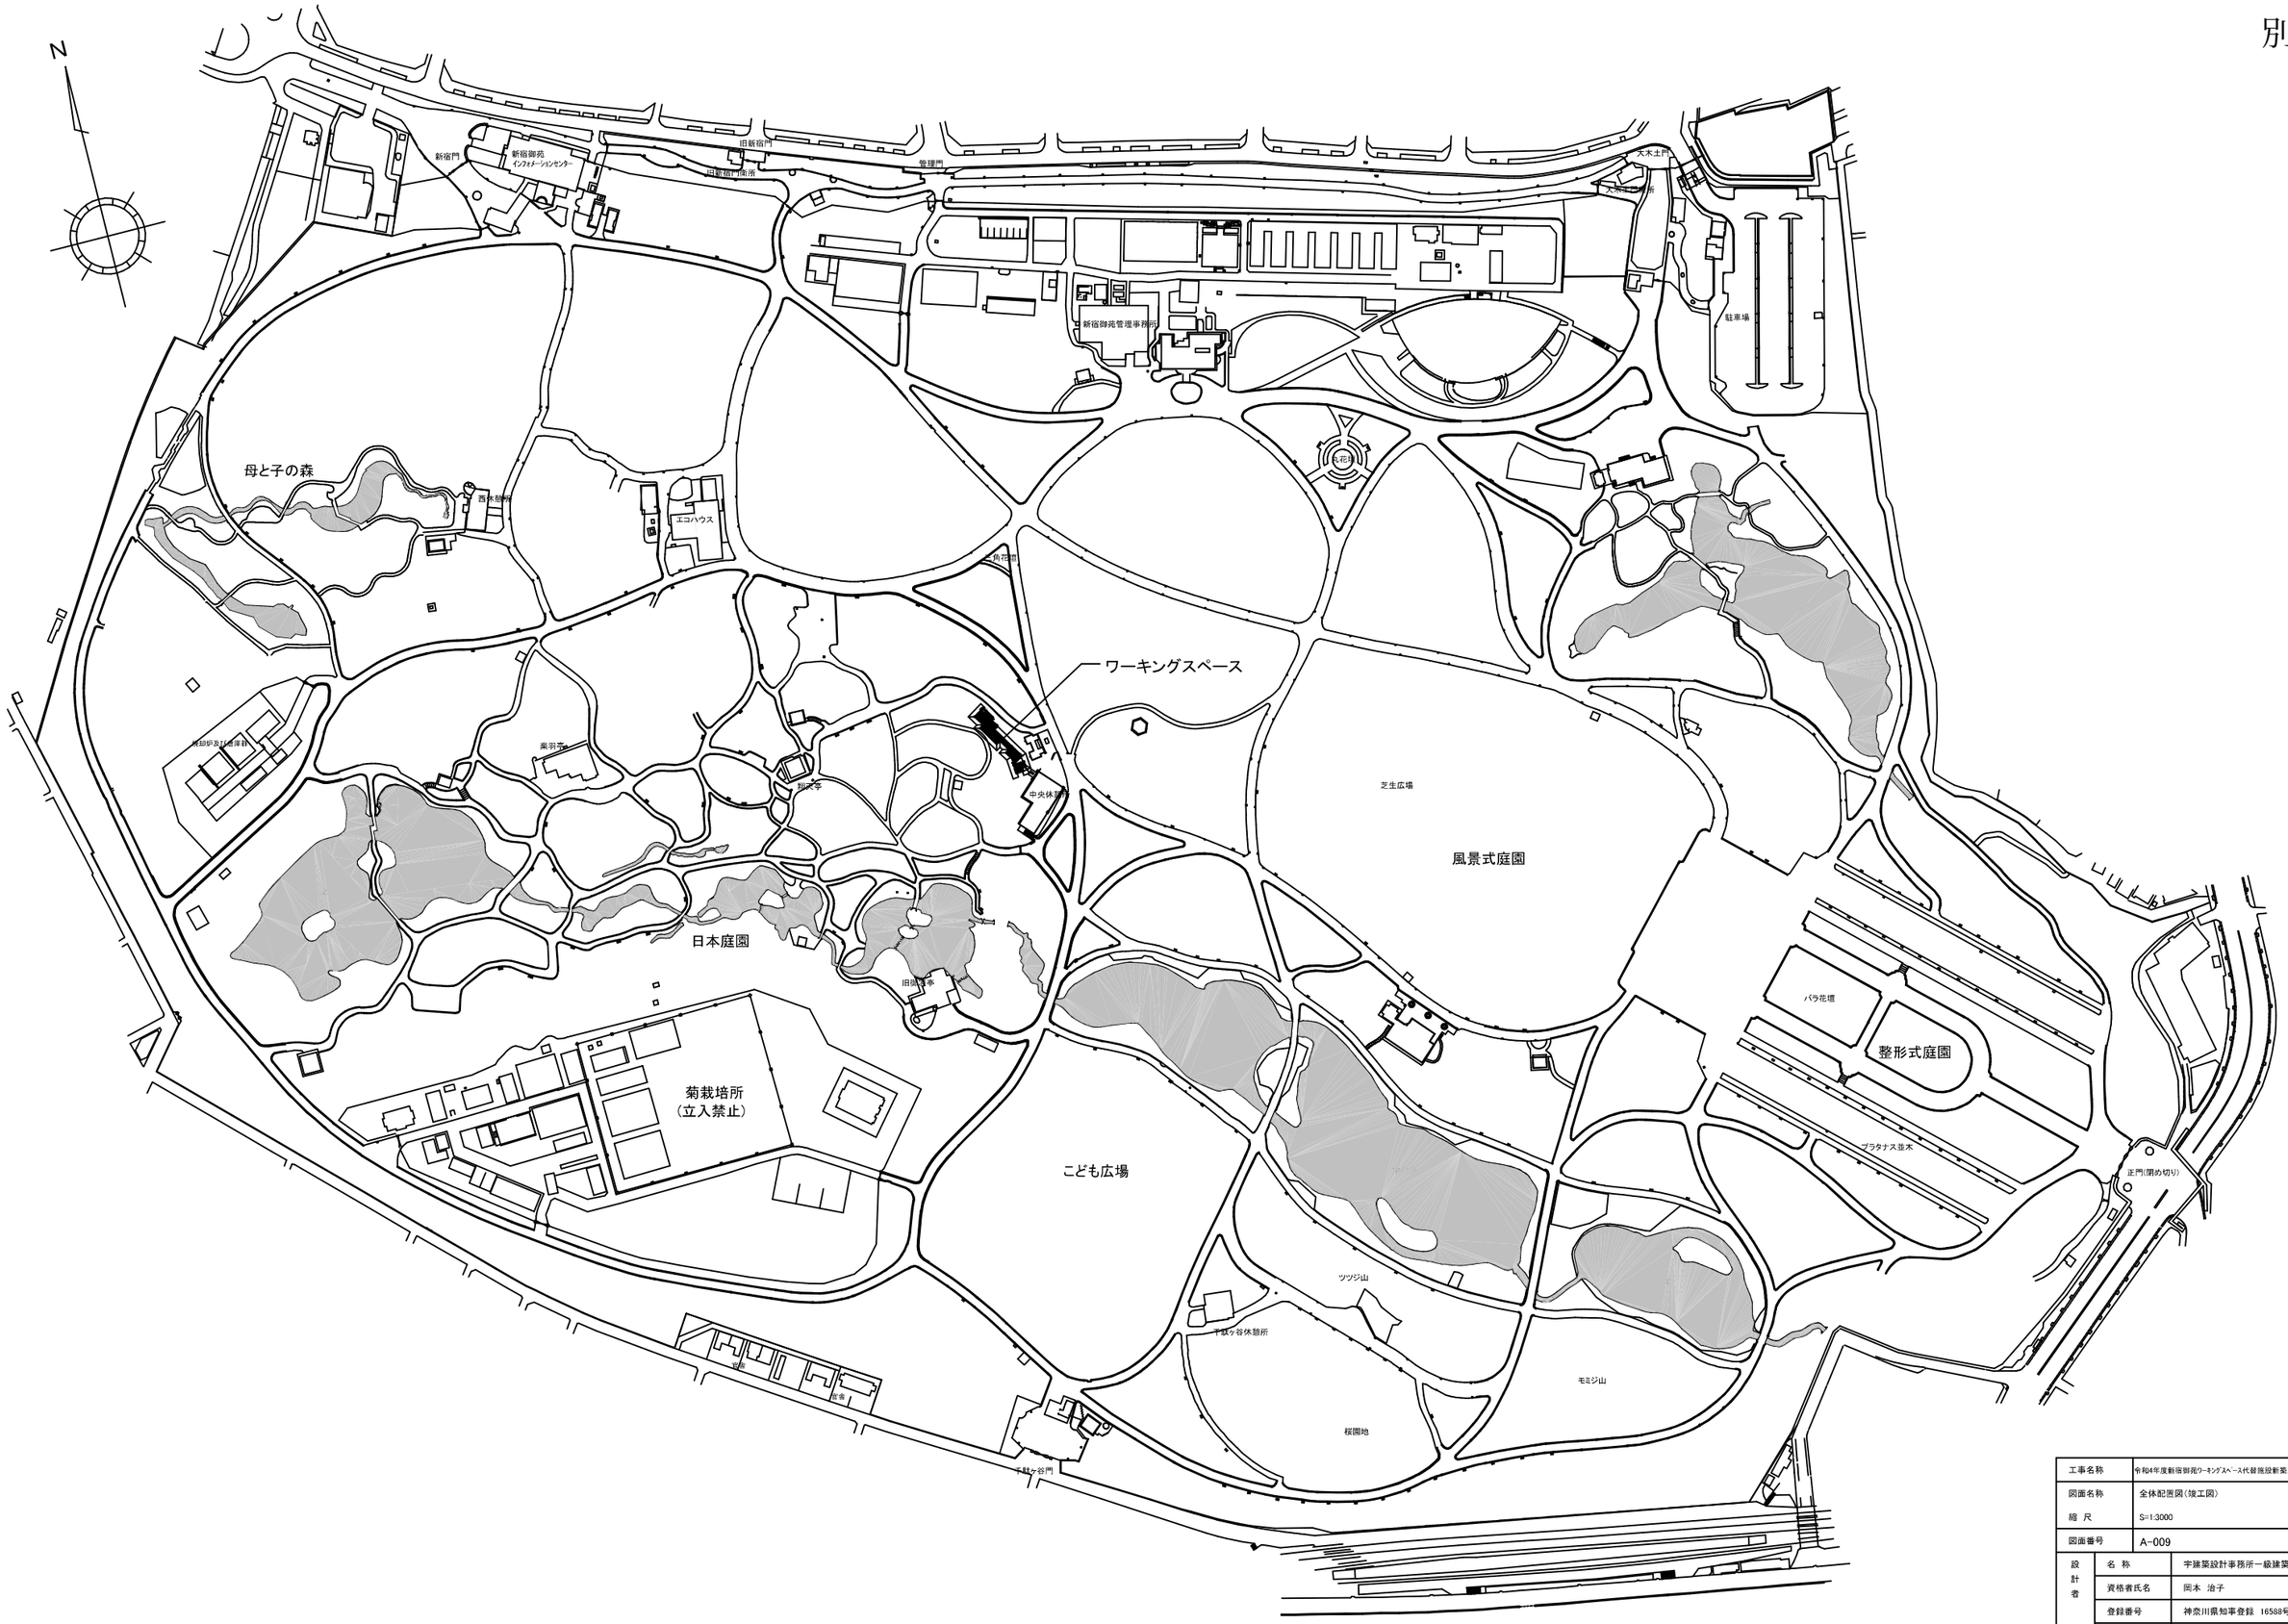

工事名称	令和4年度新宿御苑ワーキングスペース代替施設新築工事(令和5年度工事含む)	
図面名称	全体配置図(竣工図)	
縮　尺	S=1:3000	
図面番号	A-009	
設計者	名　称	宇建築設計事務所一級建築士事務所
	資格者氏名	岡本　治子
	登録番号	神奈川県知事登録　16588号
	所在地	神奈川県川崎市高津区久末1778-1-420